


### Schnitt B-B (Achse 6, Tiefpunkt)

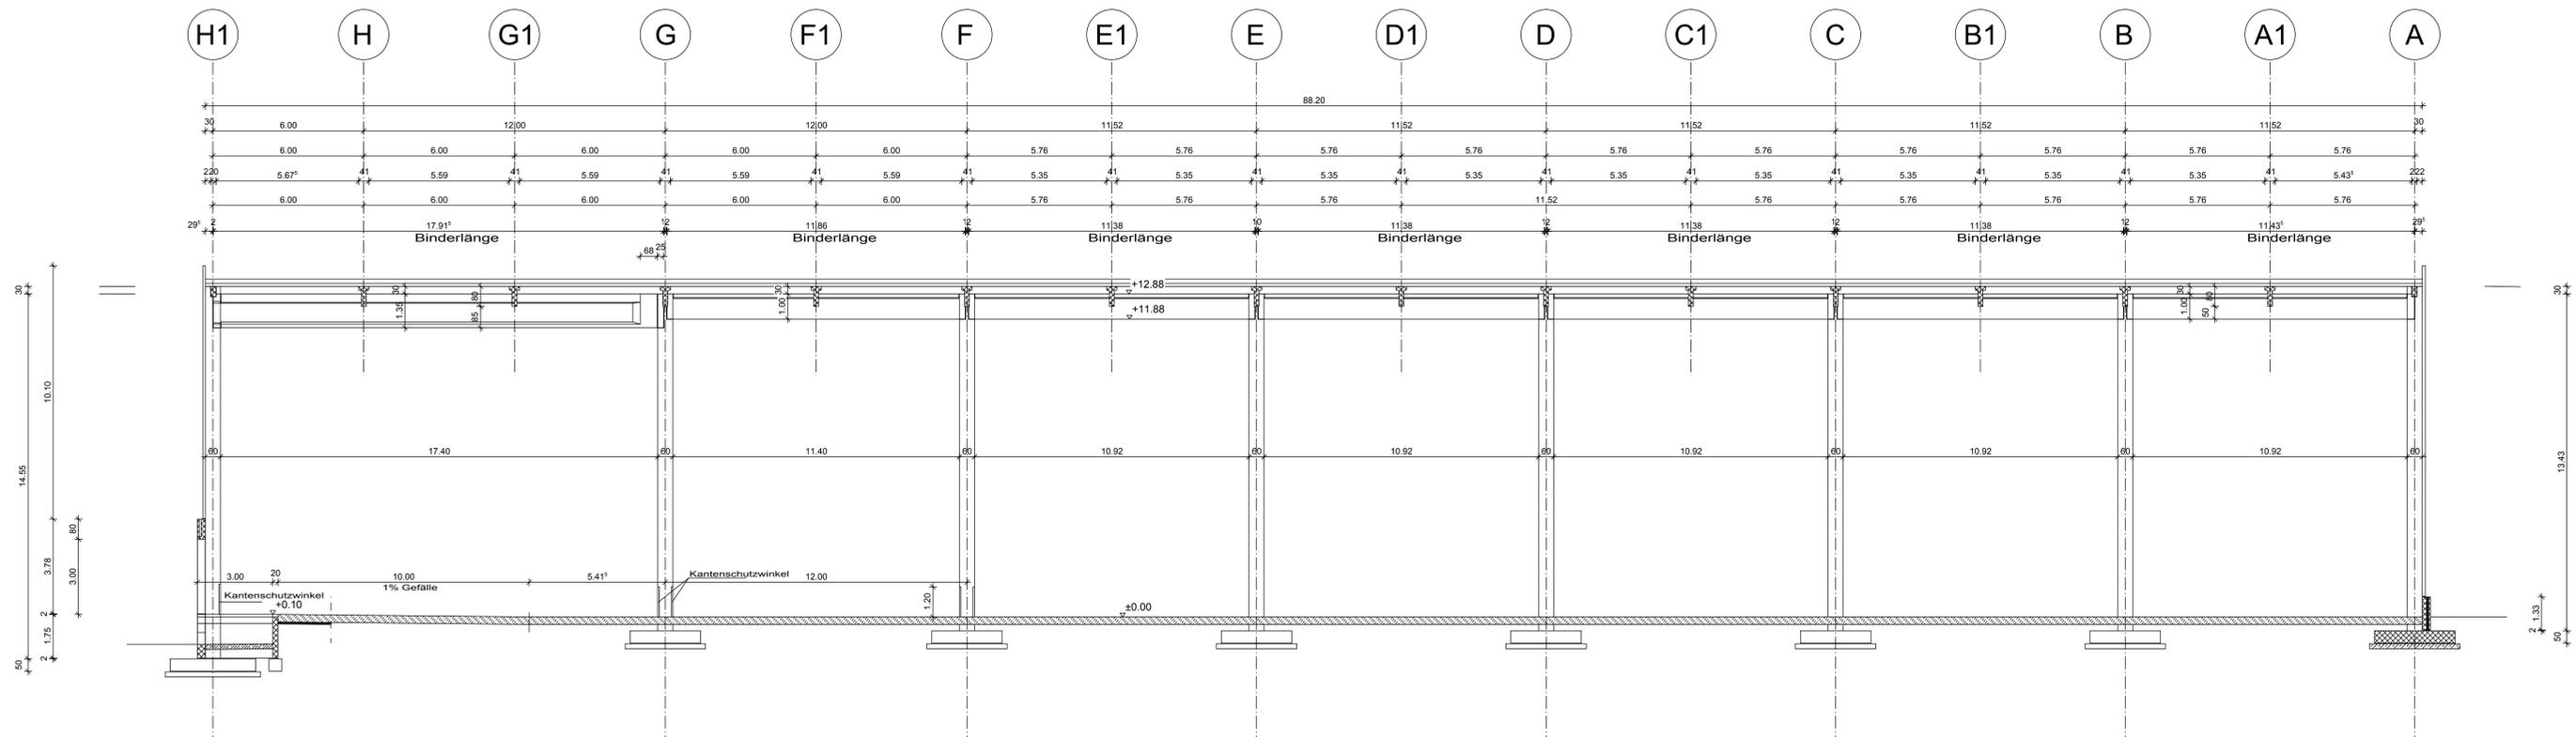

**LEGENDE :**


	BETONFERTIGTEIL		TROCKENBAUWAND
	MAUERWERK		INSTALLATIONSWAND
	STAHLBETON		MAGER- WALZBETON
	KASSETTENWAND		SAUBERKEITSSCHICHT
	F90-TROCKENBAUWAND		= TÜRKNAUF
			= GLASAUSSCHNITT

OKF = OBERKANTE FERTIGFUSSBODEN	ABL = ABLUFT
OKR = OBERKANTE ROHFUSSBODEN	RO = REINIGUNGSÖFFNUNG
OK = OBERKANTE	STG = STEIGUNG
UK = UNTERKANTE	ZUL = ZULUFT
UKD = UNTERKANTE DECKE	BA = BODENBLAUF
FB = FUSSBODEN	PS = PUMPENSUPF
BRH = BRÜSTUNGSHÖHE VON OKFF	RR = REGENROHR
UZ = UNTERZUG	RS = ROHRSOLE
ÜZ = ÜBERZUG	KD = KANALDECKEL
WS = WANDSCHLITZ	KS = KANALSCHLE
WD = WANDDURCHBRUCH	LR = LEERROHR
BD = BODENDURCHBRUCH	REV-ST.RV = REVISIONSSTÜCK MIT RÜCK-
BS = BODENSCHLITZ	STAUVERSCHLUSS
DD = DECKENDURCHBRUCH	SF = SANDFANG
DS = DECKENSCHLITZ	VSG = VERBUND SICHERHEITSGLAS
LH = LICHTE HÖHE	ESG = EINSCHIEBENSICHERHEITSGLAS
LIO = LICHTÖFFNUNG	F = FESTVERGLASUNG
SAN = SANITÄR	
HZG = HEIZUNG	
ELT = ELEKTRO	
ANT = ANTENNE	
RF = RETTUNGSFENSTER (min. 0,90 x 1,20 m i.L.)	
NA = NOTAUSGANG	

**ALLGEMEINER HINWEIS:**  
 Dieser Plan ist nur mit dem Freigabevermerk des Generalunternehmers gültig.  
 Alle Maße sind am Bau vom Auftragnehmer eigenverantwortlich zu prüfen,  
 etwaige Abweichungen sind unverzüglich dem Planer und der Bauleitung mitzuteilen.

**VORSICHT WHG-FOLIE- NICHT TIEFER ALS 20 CM VON OKFF  
 IN DIE BODENPLATTE BOHREN ODER BEFESTIGEN**

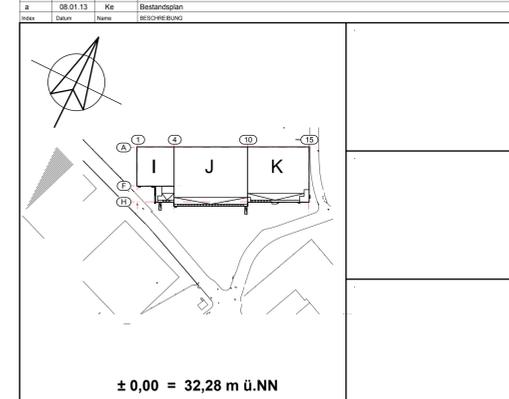

<b>INGENIEURBÜRO DANNENBERG</b> 47226 Duisburg • Friedrich-Ebert-Str. 38 • Tel.: 02065 / 3066 - 0, Fax - 50 GmbH & Co.KG			
<b>PROJEKT</b> NEUBAU HALLEN I-J-K			
<b>LIEGENSCHAFT</b> Gaterweg / Antwerpener Str. 47229 Duisburg			
<b>BAUHERR</b> Hafen Duisburg-Rheinhausen GmbH Alte Ruhrorter Straße 42-52 47119 Duisburg	Freigabe Bauherr Datum		
<b>GENERALUNTERNEHMER</b> Walter Hellmich GmbH Lämmerstr. 20, 47539 Dinslaken	Freigabe Generalunternehmer Datum		
<b>BAUTEIL</b> Schnitt Achse 6 - TP			
<b>PLANNHALT</b> Bestandsplan			
<b>PROJEKT-NR.</b> 41.41	<b>DATUM</b> 02.01.12	<b>GEZEICHNET</b> KE	<b>GEPRÜFT</b> MASTAB M 1:100
<b>GEBÄUDE</b> A5		<b>ZEICHNUNG-NR.</b> a	